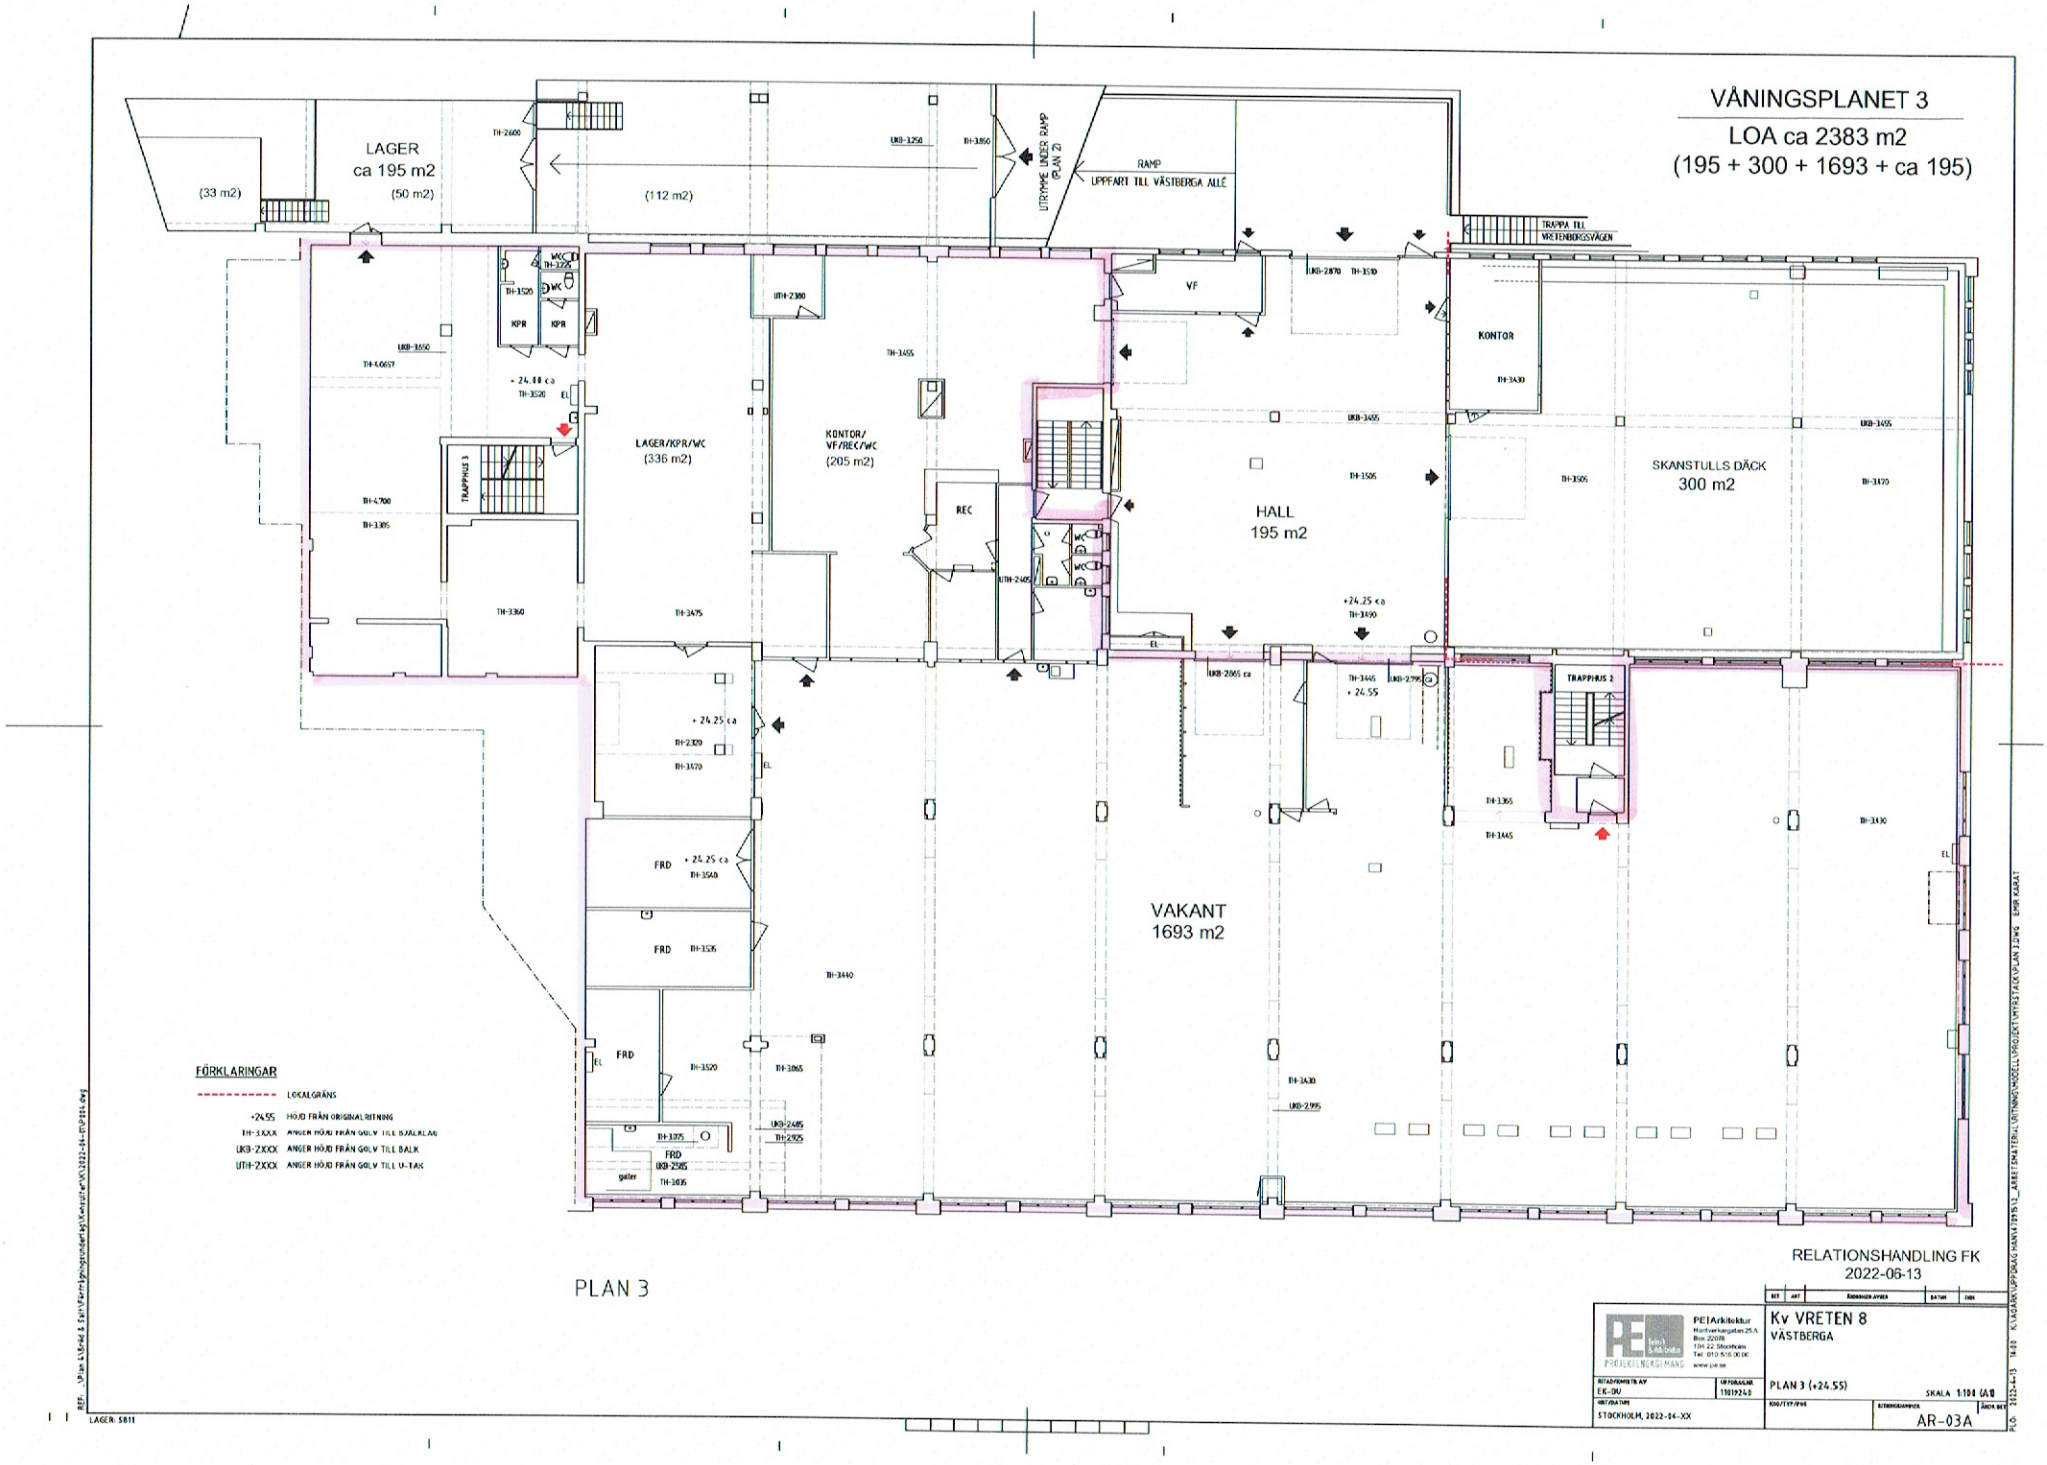

PLAN 3

RELATIONSHANDLING FK
2022-06-13

PE Arkitektur
Kv VRETEN 8
VÄSTBERGA
PLAN 3 (+24.55)
SKALA 1:100 (A1)
AR-03A
STOCKHOLM, 2022-04-XX